第 三 角 法

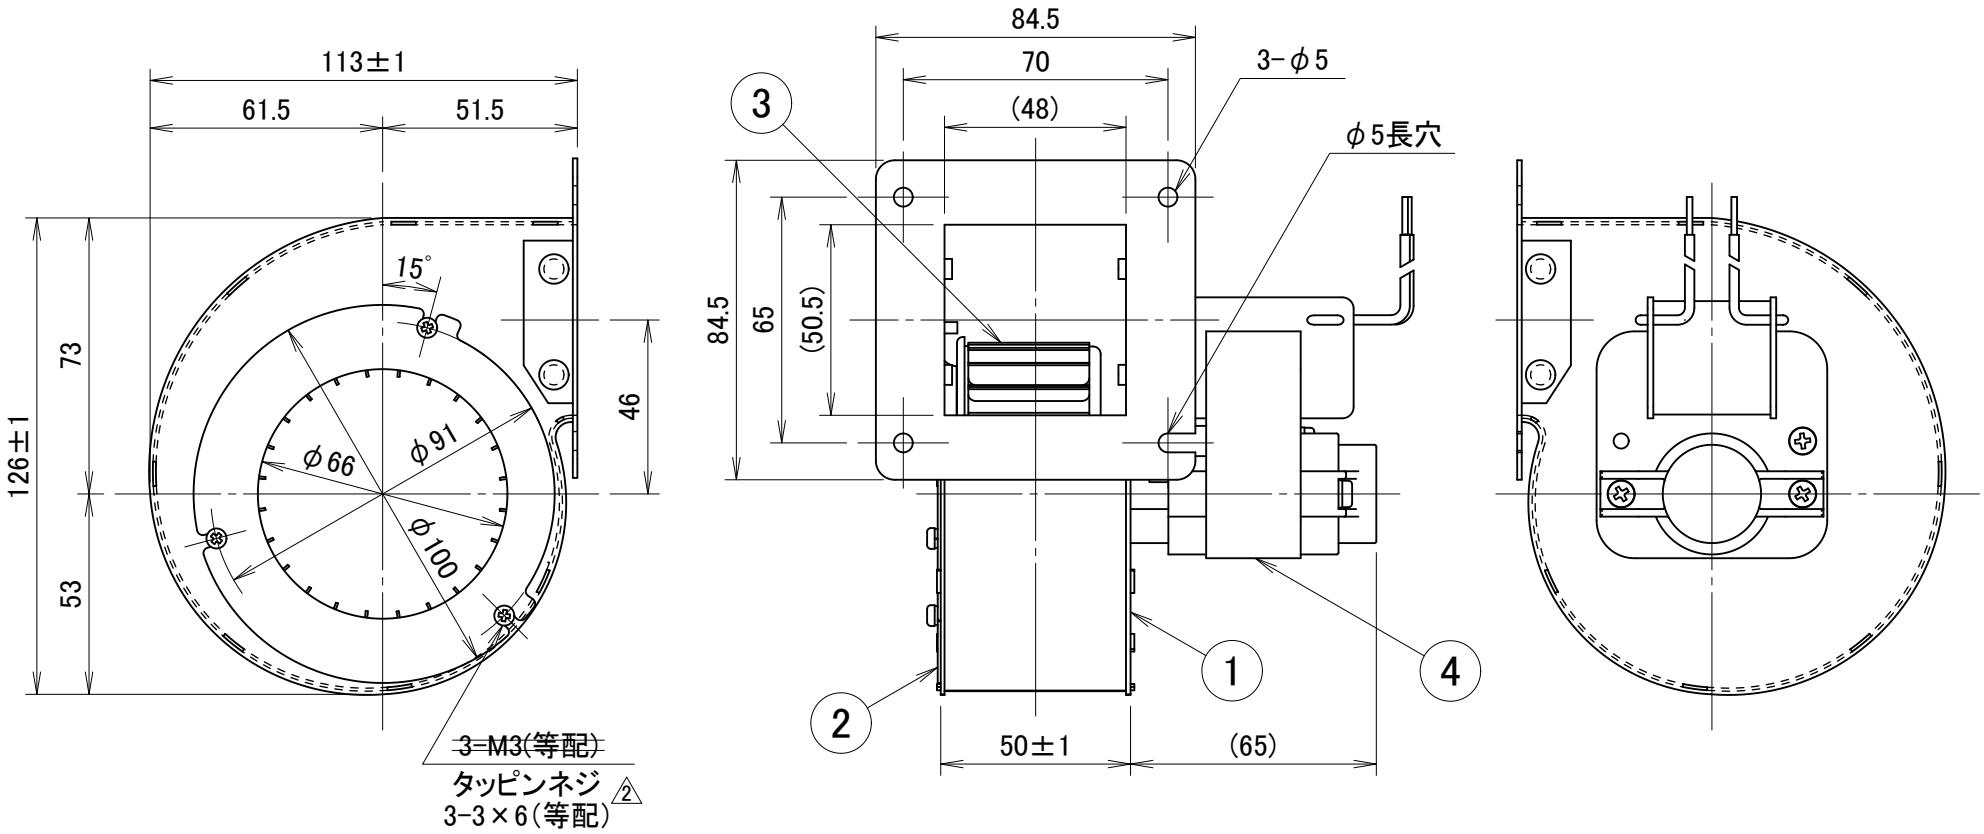

番号	名称	図番	個数	材質	摘要
4	クマトリモーター		1		
3	シロッコファン		1	A5052P	
2	ベルマウス		1	~~SGCCZY~~	△1
1	ケーシング		1	~~SGCCZY~~	△1

製図	M.SASAKI '07・11・8	審査	・ ・	承認	・ ・	重量		縮尺	1：2	単位	mm
機種	85SRT					図名	小型電動送風機				
株式会社	佐藤工業所					図番	B−085SRT−AB				

	訂正記事	訂正年月日
△2	ベルマウス固定ネジ変更	'19. 4. 1
△1	ｹｰｼﾝｸﾞ,ﾍﾞﾙﾏｳｽ材質「SECC」に変更	'08. 9. 8
△	訂正記事	訂正年月日